


由 Autodesk 教育版产品制作  
 砚山县水墨锦庭（一期）竣工图  
 2015.794-35432.616

2016.054- 35432.316	2016.054- 35432.616	2016.054- 35432.916
2015.794- 35432.316	2015.794- 35432.616	2015.794- 35432.916
2015.054- 35432.316	2015.054- 35432.616	2015.054- 35432.916

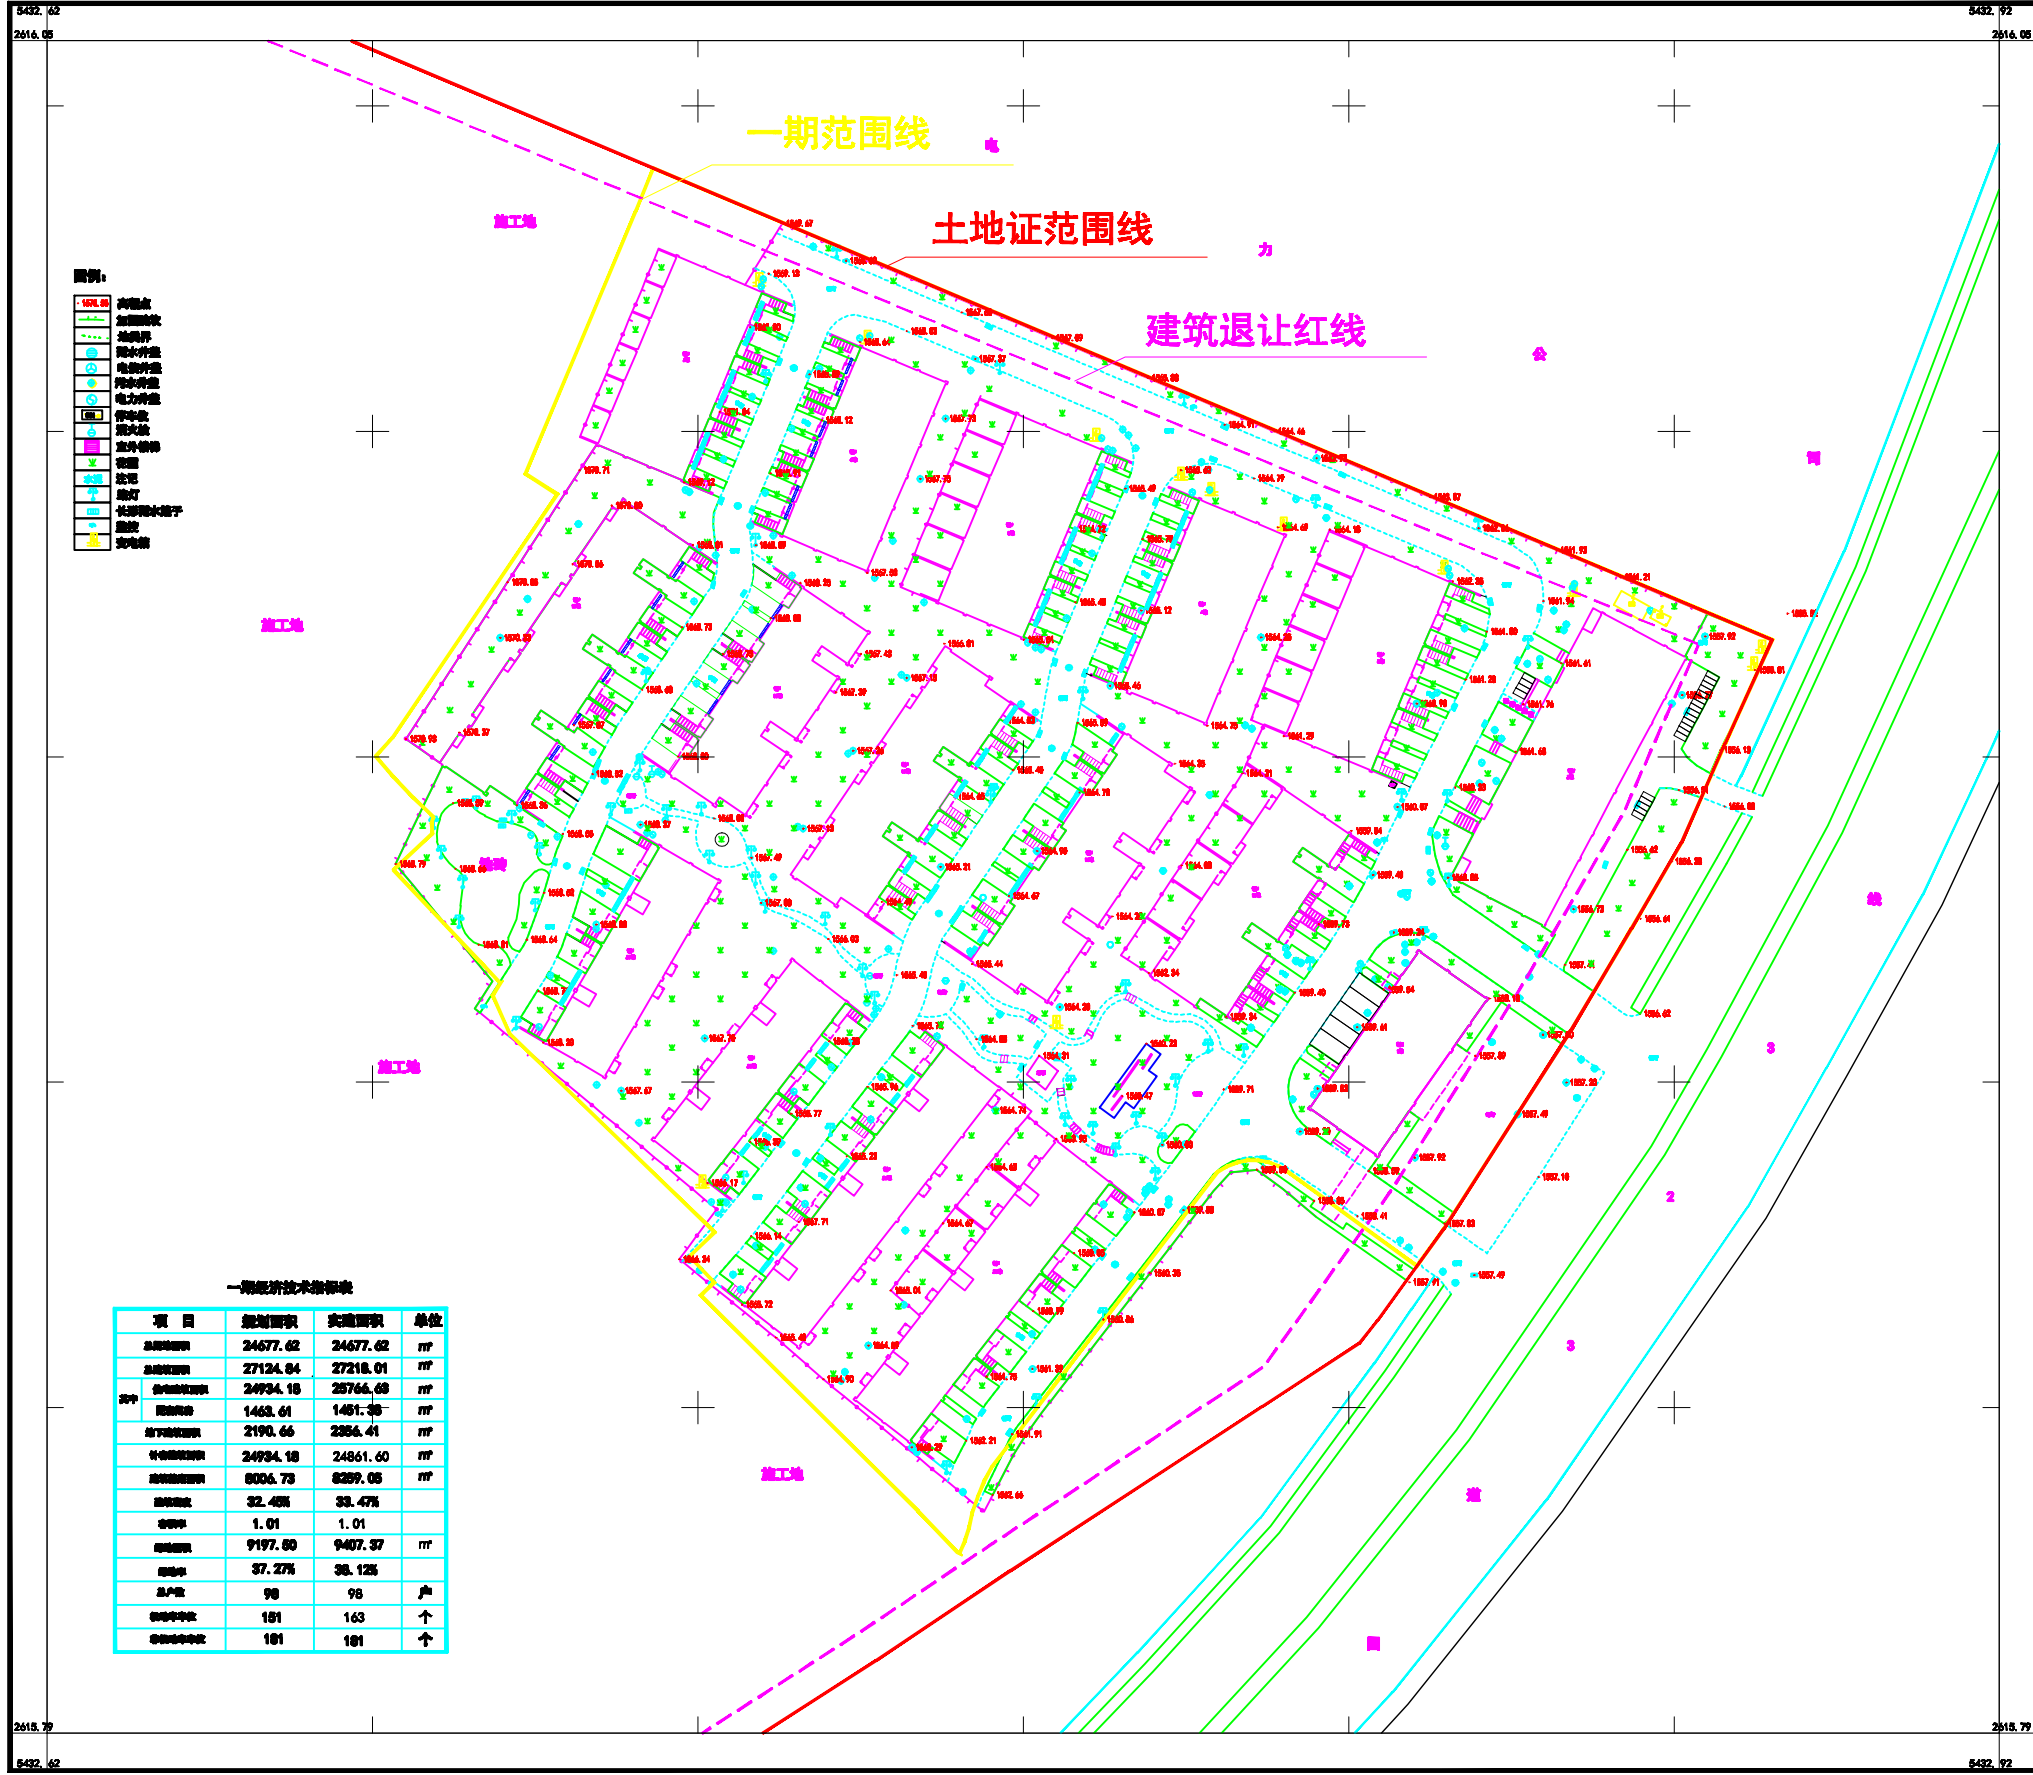


一期经济技术指标表

项目	规划面积	实施面积	单位
总建筑面积	24677.62	24677.62	m <sup>2</sup>
地上总建筑面积	27124.84	27218.01	m <sup>2</sup>
地下总建筑面积	24934.18	25766.68	m <sup>2</sup>
住宅			
住宅总建筑面积	1463.61	1461.36	m <sup>2</sup>
住宅套数	2190.66	2356.41	套
住宅套型	24934.18	24861.60	m <sup>2</sup>
住宅套型	8006.73	8209.05	m <sup>2</sup>
住宅套型	32.45%	33.47%	%
住宅	1.01	1.01	层
住宅	9197.80	9407.37	m <sup>2</sup>
住宅	37.27%	38.12%	%
住宅	98	98	户
住宅	181	163	个
住宅	181	181	个

文山环宇测绘有限公司砚山分公司

2000国家大地坐标系  
 1985国家高程基准  
 2007年图式  
 2024年7月竣工图

1:500

测量员: 赵海林  
 绘图员: 杨 锐  
 检查员: 郑达华

由 Autodesk 教育版产品制作

由 Autodesk 教育版产品制作

由 Autodesk 教育版产品制作